


**DOKUMENTACJA
POWYKONAWCZA**

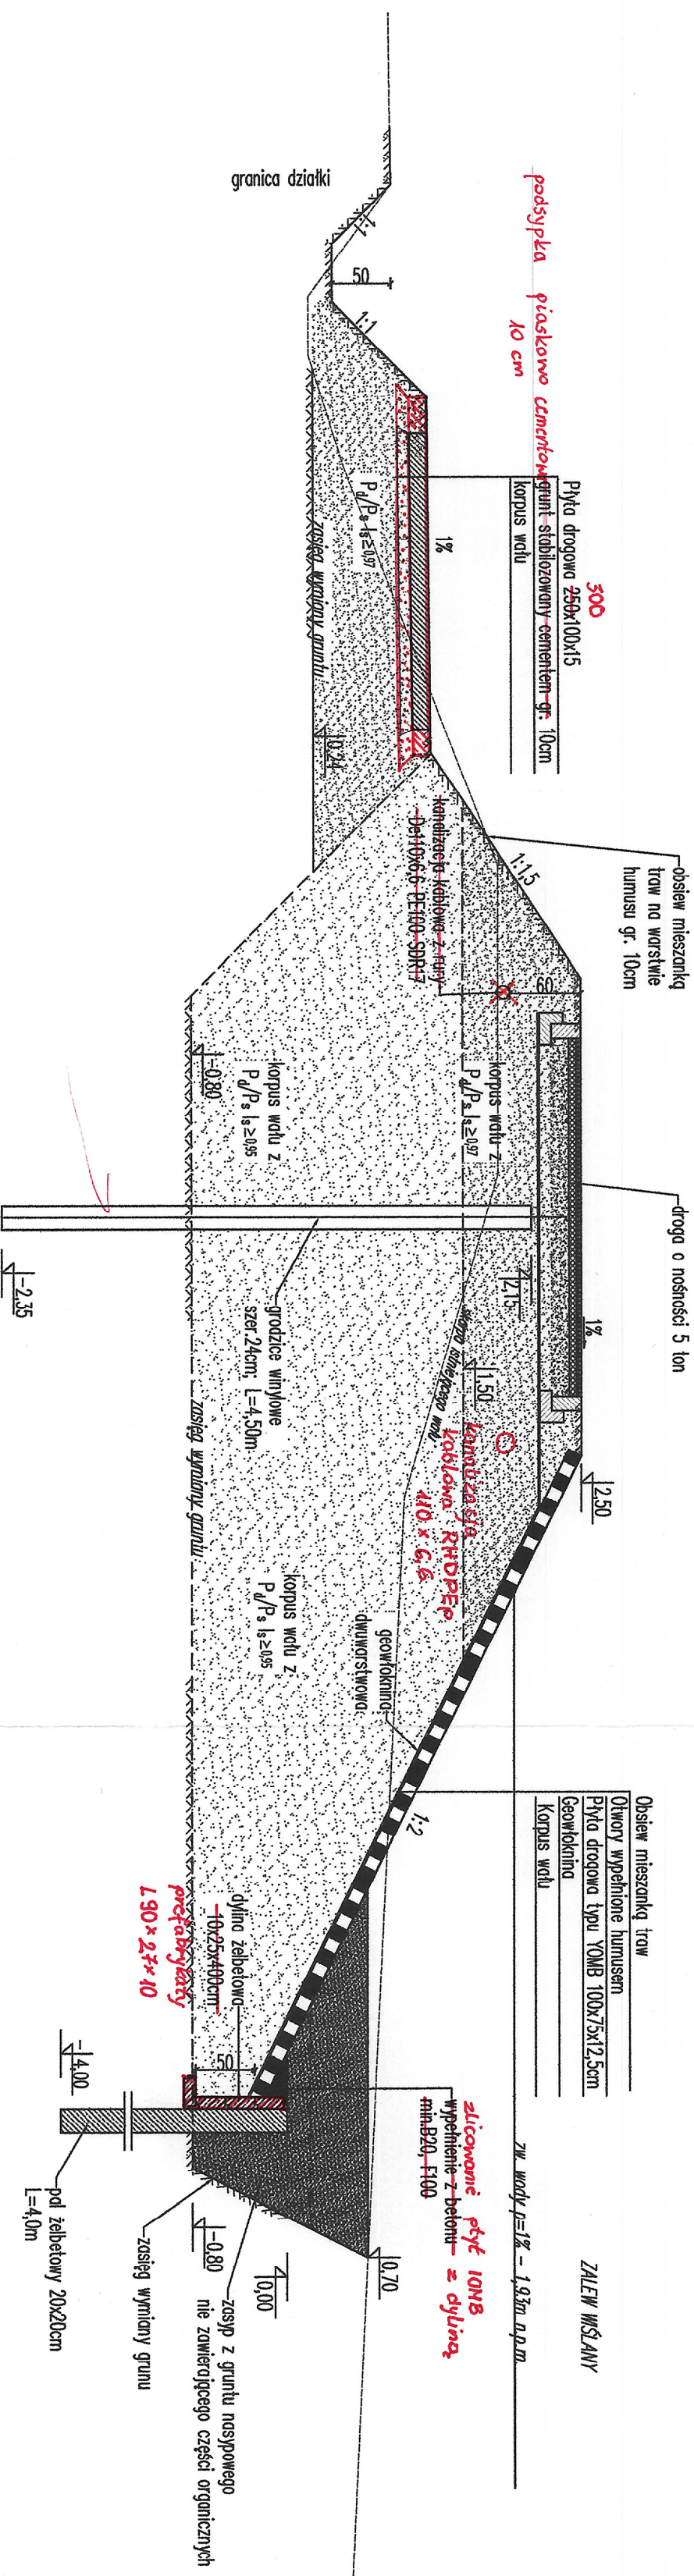


KIEROWNIK BUDOWY

mgr inż. Wojciech Sobieraj
upr. bud. Nr 905/G/05 w spec. Konstr.-inżynierijnej
w zakresie budowy i nadzoru nad budowlanymi
upr. bud. Nr POW.006.1/OWD/KO w spec. Konstr.-Bud.
Nr ewidencyjny PMA/MA/44/45/01

mgr inż. Donat Ziętek
uprawnienia budowlane do projektowania
i kierowania robotami budowlanymi
bez ograniczeń w specjalności:

1. Wymiary podano w cm
2. Rzędnę podano w układzie Kr
3. Rodzaj geotekstyny wg. opisu technicznego

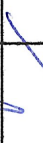ELJOT	Biuro Projektowe:		"ELJOT"	B.L. JAROSZ	Jazda:	PB	
	Inwestor:						URZĄD MORSKI W GDNI
	ul. Opatowska 14-16, 80-208 GDNIA						
projektant:	mgr inż. Dariusz Ziętek ul. nr POM-0130/POMK/12 opracowanie:	podpis:	nazwa inwestycji: PRZEBUDOWA MODERNIZACJA ISTNIEJĄCYCH WAŁÓW PRZECIWPŁODOWIZNYCH ORAZ BUDOWA NOWYCH WAŁÓW I PRZEGROD PRZECIWPŁODOWIZNYCH W KRYNICY MORSKIEJ				
sprawdzający:	mgr inż. Sebastian Demczyński ul. nr POM-030/POMK/09		nazwa rysunku: Przekrój modernizowanego wału C-C				
			nr rysunku: 4.1				
			skala: 1:50				