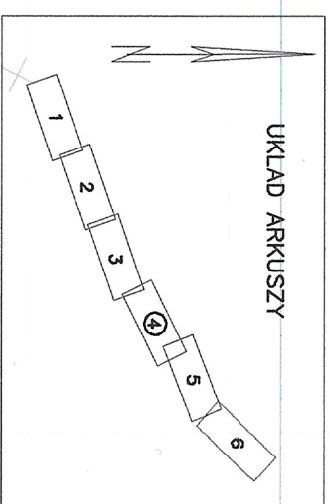


[illegible]


mgr inż. Donat Zieliński
prawnik budowlany i projektant
i kierownik robót budowlanych
bez ograniczeń w specjalności:
konstrukcyjno - budowlanej
nr ew.: POM/1301/PWOK/12

LEGENDA:

Nowoprojektowany wał

Wat modernizowany

Wjazd na wał

85+000
kilometrarz brzegu morskiego wy. Map

ISOK

[illegible]

ELJOT Inwestor:		Biuro Projektowe: "ELJOT" B.L. JAROSZ	
nazwa projektu: Projekt zagospodarowania terenu		data: 08.2016 wyznaczone: 1:1000 w rysunku: 2,4	

**DOKUMENTACJA
POWYKONAWCZA**

S2LABAN

WOJENSKI URZĄD W OJENSKU
w CD AJSKU
ul. Okopowa 21/27
80-810 CD AJSK
(41 30)

Niniejszy projekt budowlany oraz projekt zagospodarowania terenu stanowi integralną część decyzji z dnia 17.05.2018


Małgorzata Cymerys
DYREKTOR
Wydziału Infrastruktury

KIEROWNIK BUDOWY
mgr inż. Wojciech Sobieraj
ul. bud. Nr 965/G-83, w spół. konstr.-inżynierskiej
w zakresie budowy i eksploatacji obiektów inżynierskich
ul. bud. Nr PGM/0382-01-000/10 w spół. konstr.-bud.
w ewidencji PGM/0382-01-000/10

Objekt: Krynica Morska - wały przeciwpowodziowe Zalewu Wiślanego" Artkuze 1-6 w zakresie symboli, znaków, treści i skali

Gdynia, dn.