


Przekrój D-D

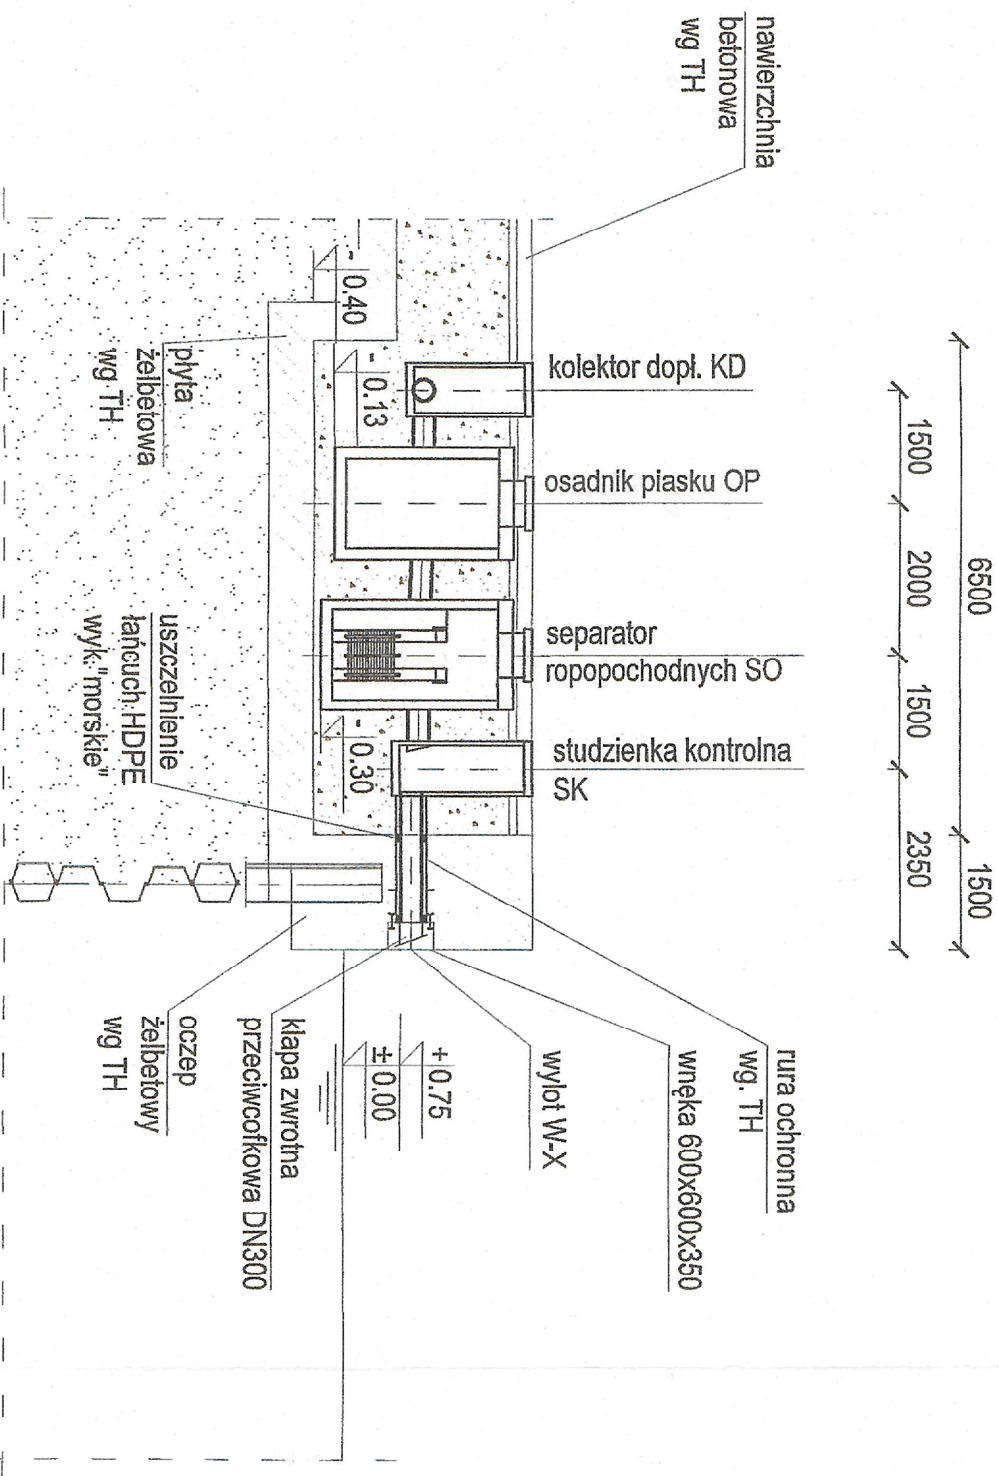

KIEROWNIK BUDOWY
Mariusz Janeczowski
DOKUMENTACJA
POWYKONAWCZA

- UWAGI:
1. "TH" - patrz opracowanie branży hydrotechnicznej.
 2. Szczegółowe rzędne, zagłębienia oraz lokalizacja wg planu sytuacyjnego rysunek nr I.8.1.S.01/1 oraz nr I.8.1.S.11
 2. Pozostałe uwagi - patrz opis techniczny.

Investor		Jednostka projektowa - konsorcjum firm		Skarb Państwa - Urząd Morski w Gdyni	
MOSTY GDAŃSK		Mosty Gdańsk Sp. z o.o.		ul. Bernarda Chrzczanowskiego 10 81-338 Gdynia	
ul. Jasminowy Słok 12a, 80-177 Gdańsk		ul. Jasminowy Słok 12a, 80-177 Gdańsk		tel. +48 (58) 355 33 33 fax: +48 (58) 620 67 43	
tel. +48 58 341 80 84 fax +48 58 347 61 47		e-mail: biuro@mostygdansk.pl		e-mail: umgdy@umgdy.gov.pl	
"PROJMORS"		Biurowo Projektów Budownictwa Morskiego Sp. z o.o.		ul. Narwica 2D, 80-557 Gdańsk	
tel. +48 58 520 33 03 fax +48 58 520 33 04		e-mail: projmors@projmors.pl			
Przedmiot opracowania		BUDOWA DROGI WODNEJ		Skala	
ŁĄCZĄCEJ ZALEW WIŚLANY Z ZATOKĄ GDAŃSKĄ		I: Mierzeja Wiślana		1:100	
Form		Teczka / Tytuł rysunku		Data	
Teczka 6.1 Sieć wod.-kan. Kanalizacja deszczowa. Odwodnienie pasa technicznego nabrzeża.		Układ urządzeń podczyszczających: W-X		12 - 2018	
Stadium		PROJEKT WYKONAWCZY		Rozwija	
Projektant		Inż. Jerzy Płajin		00	
Sprawdzający		mgr inż. Tadeusz Słuzdak		18.1.S	
Zespół projektowy		inż. Jacek Dereziński		24	
		mgr inż. Bartosz Lewandowski			