DOKUMENTACJA POWYKONAWCZA

PRZEKRÓJ PRZEZ NOWOPROJEKTOWANY WAŁ A-A
skala 1:50

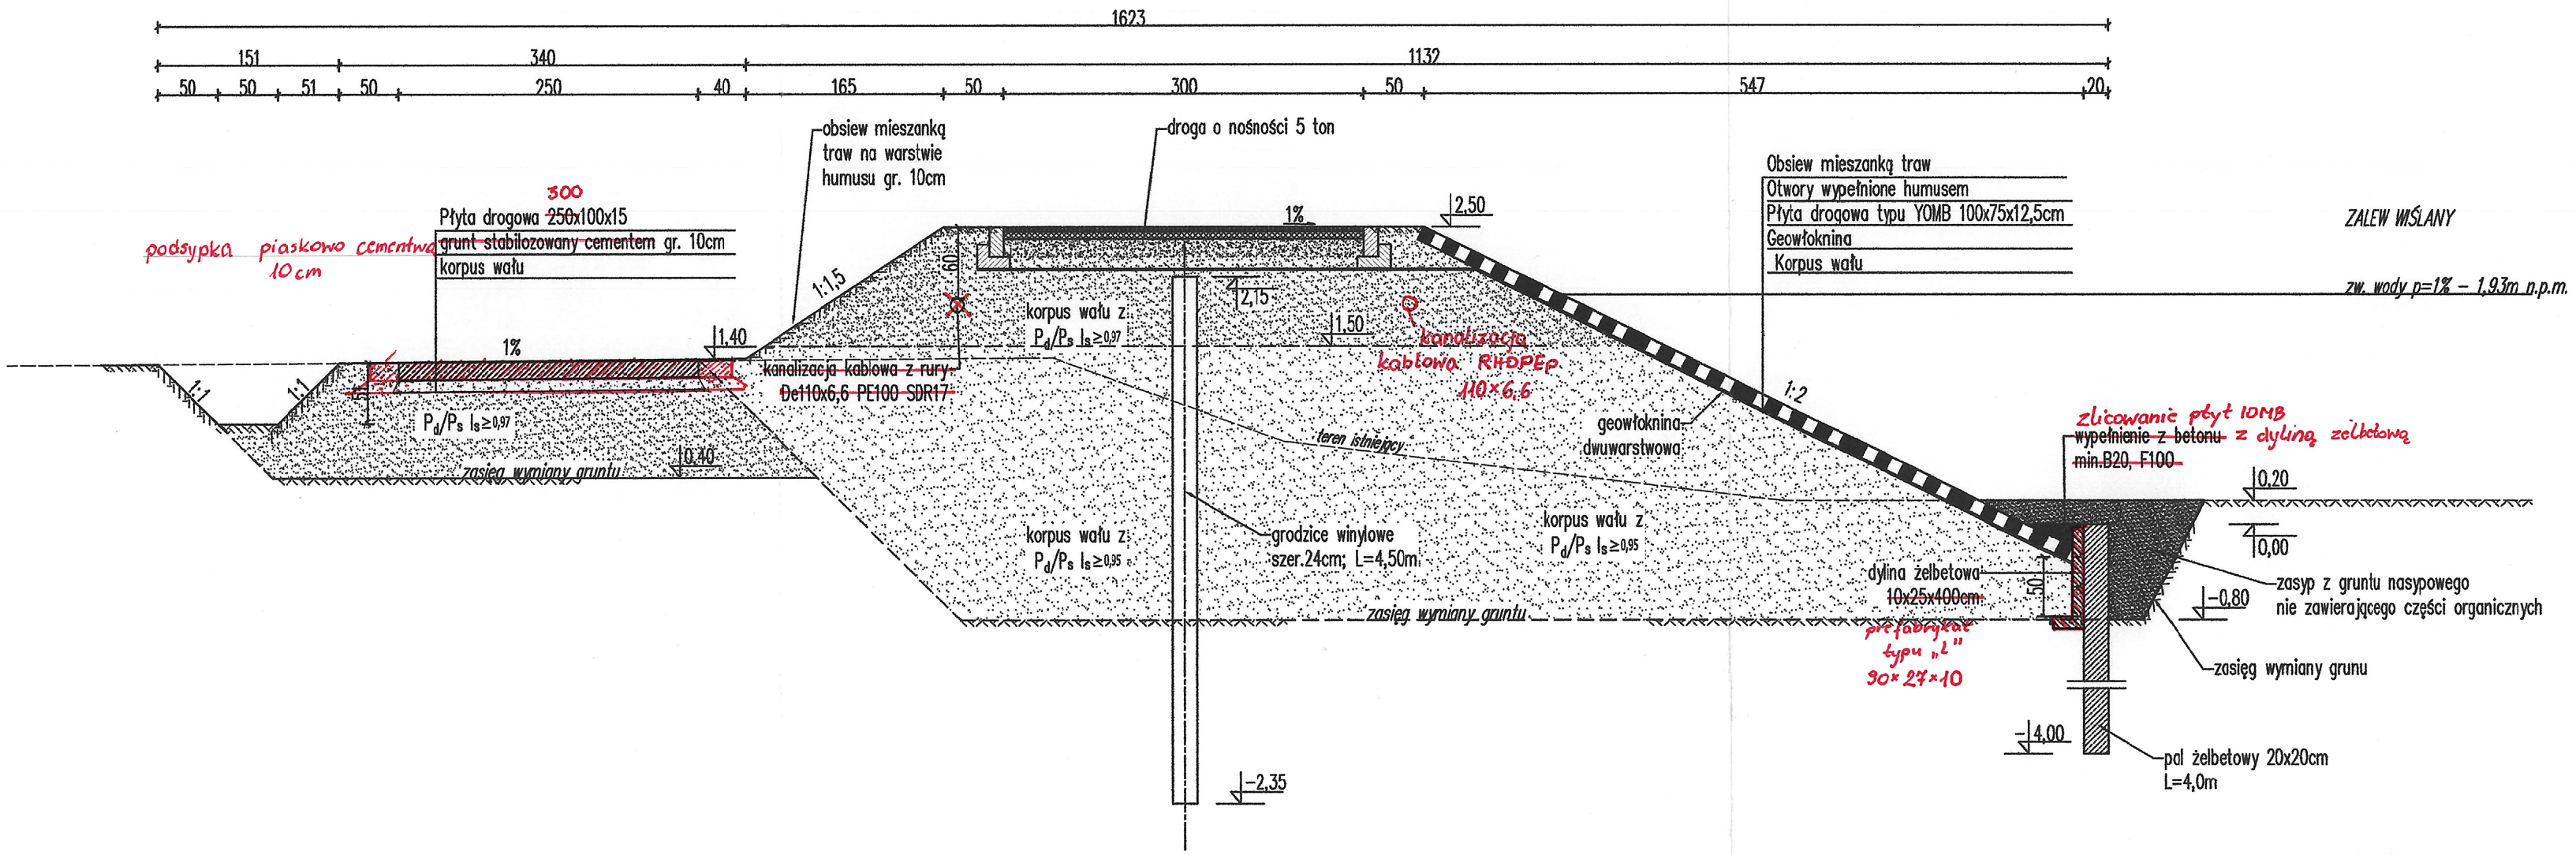

zwymiarować

KONSTRUKCJIA NAWIERZCHNI
SKALA 1:20

KONSTRUKCJIA NAWIERZCHNI	(25cm)	
w-wa ścieralna: mastyks grysowy ~~SMA 8 50/70~~ AC11S 50/70 ~~4cm~~		4 cm
w-wa wiążąca: beton asfaltowy ~~AC 16 W 50/70~~ AC16W 50/70 ~~6cm~~		4 cm
podb. zasadnicza: mieszanka kruszywa $C_{90/3}$ niezwiązanego	15cm	

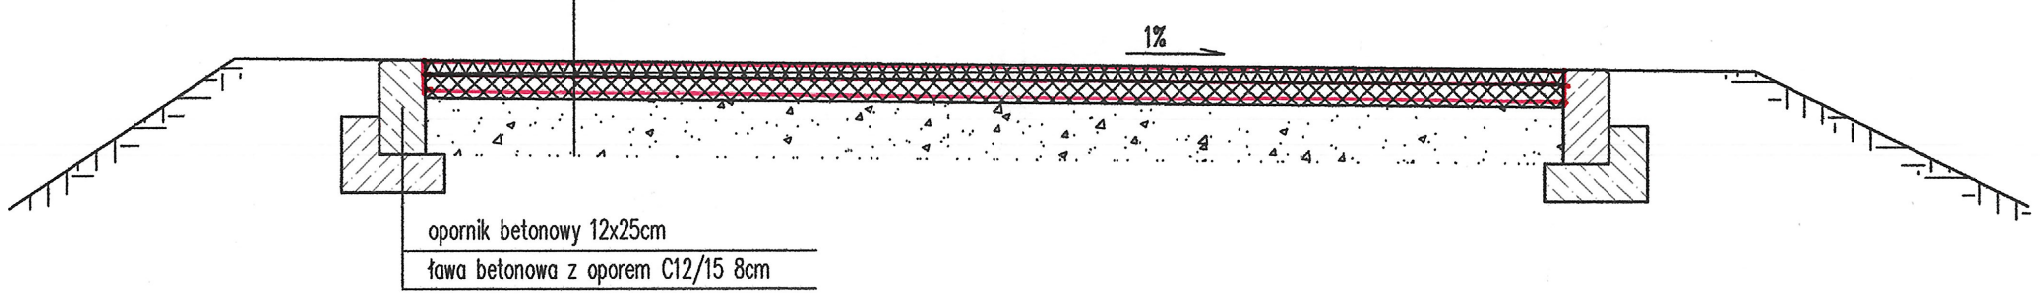

KIEROWNIK BUDOWY
mgr inż. Wojciech Sobieraj
upr. bud. Nr 965/Gd/83 w specj. konstr.-inżynieryjnej
w zakresie budowli hydrotechnicznych
upr. bud. Nr POM/0361/OW/OK/10 w specj. konstr.-bud.
Nr ewidencyjny POM/MM/4455/01

mgr inż. Donat Ziętek
uprawnienia budowlane do projektowania i kierowania robotami budowlanymi bez ograniczeń w specjalności: konstrukcyjno - budowlanej
nr ew.: POM/0130/PWOK/12

Uwagi:
1. Wymiary podano w cm
2. Rzędne podano w układzie Kr
3. Rodzaj geowłokniny wg. opisu technicznego

ELJOT	Biuro Projektowe: " ELJOT " B.L. JAROSZ		faza: PB
	Inwestor: URZĄD MORSKI W GDYNI, UL. CHRZANOWSKIEGO 10; 81-338 GDYNIA		branża: hydrotechniczna
projektował: mgr inż. Donat Ziętek upr. nr POM/0130/PWOK/12	podpisy:	nazwa inwestycji: ~~PRZEBUDOWA~~ ~~MODERNIZACJA~~ ISTNIEJĄCYCH WAŁÓW PRZECIWPOWODZIOWYCH ORAZ BUDOWA NOWYCH WAŁÓW I PRZEGRÓD PRZECIWPOWODZIOWYCH W KRYNICY MORSKIEJ	data: 08.2016
opracowanie:			skala: 1:50
sprawdzający: mgr inż. Sebastian Demczyński upr. nr POM/340/PWOK/09		nazwa rysunku: Przekrój A-A nowoprojektowanego wału	nr rysunku: 3.1

33