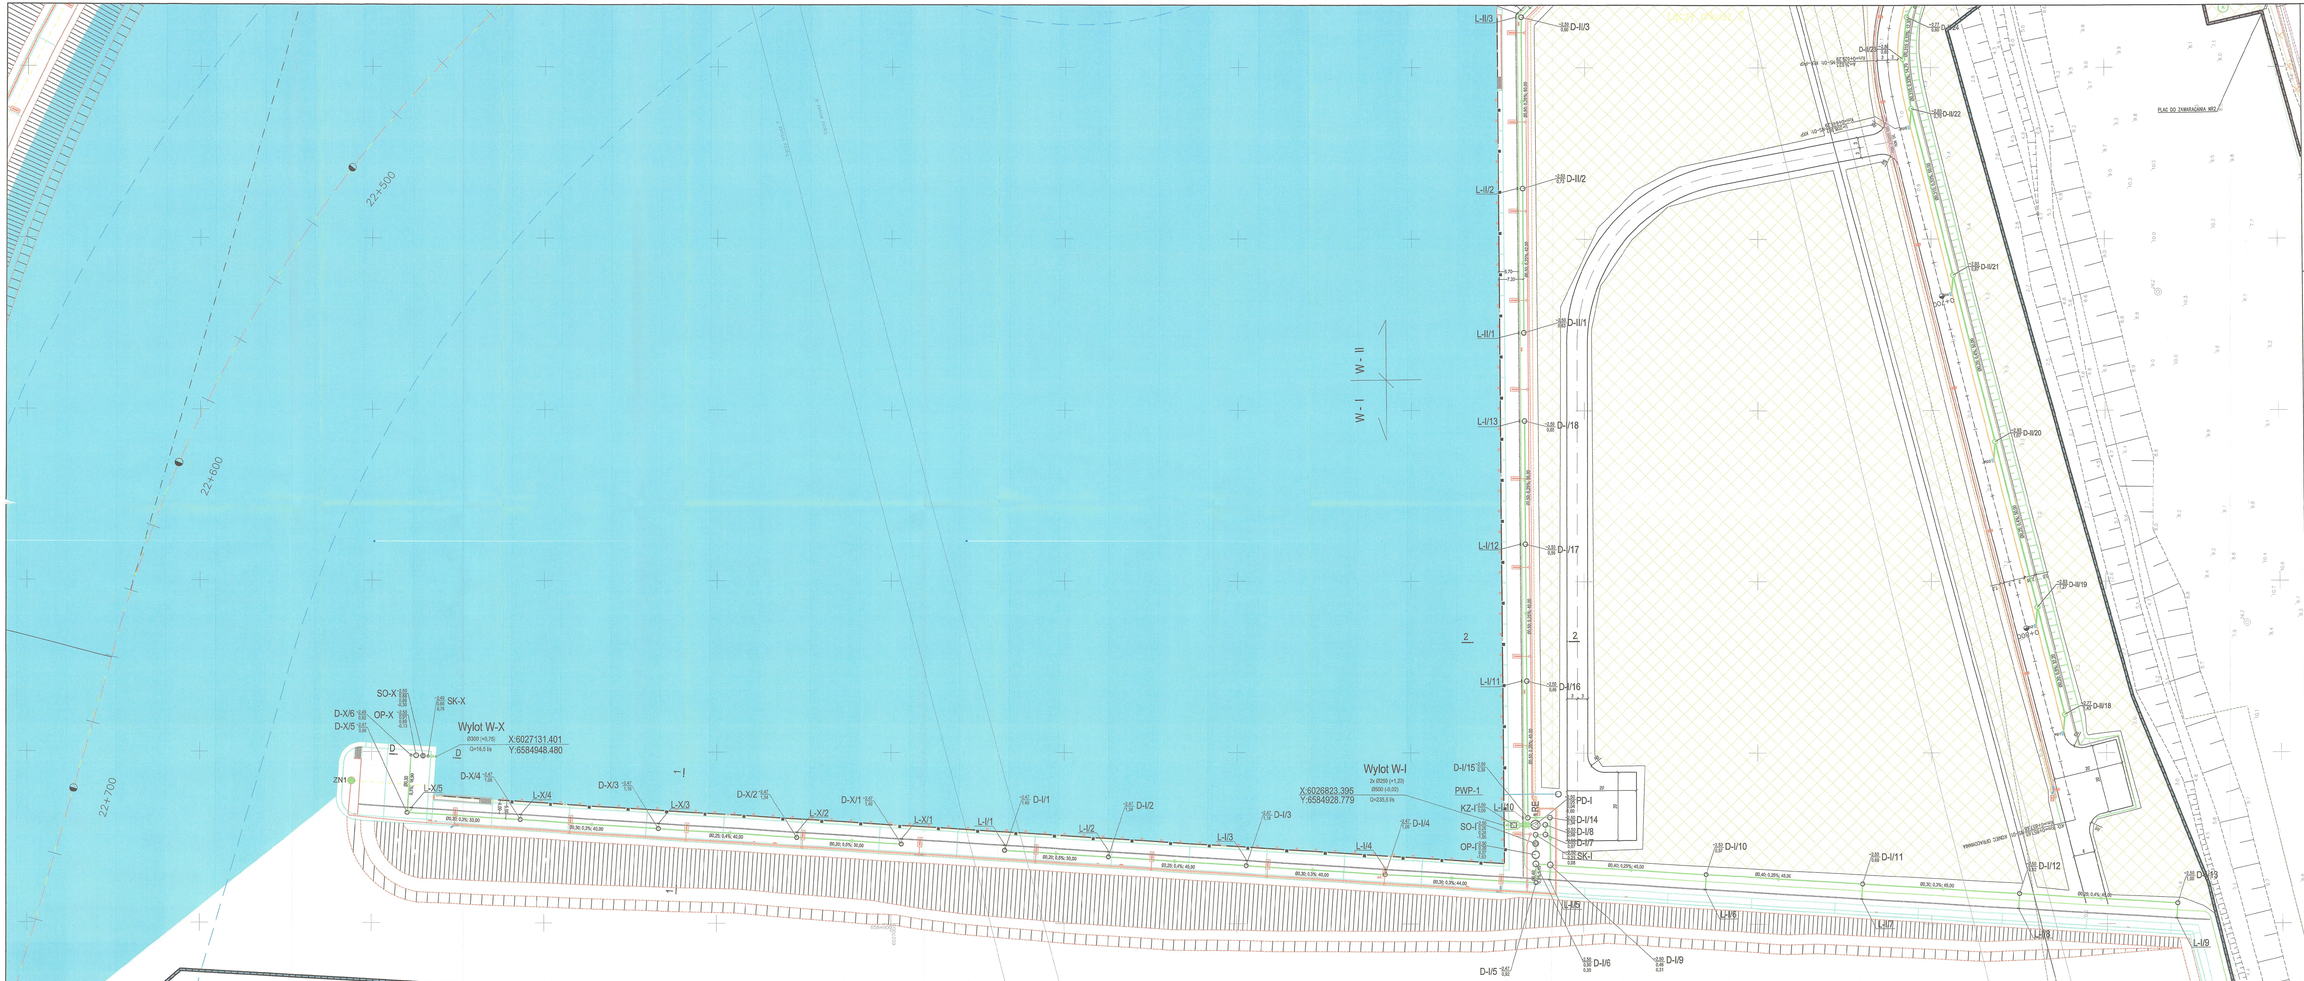
22+500
22+600
22+700
Wylot W-X
Ø300 (+0,75)
O=116,5 l/s
X:6027131.401
Y:6584948.480
Wylot W-I
2x Ø250 (+1,25)
(Ø500 (+0,25))
O=235,5 l/s
X:6026823.395
Y:6584928.779
SO-X
SK-X
D-X/6
OP-X
D-X/5
D-X/4
D-X/3
D-X/2
D-X/1
D-I/1
D-I/2
D-I/3
D-I/4
D-I/5
D-I/6
D-I/7
D-I/8
D-I/9
D-I/10
D-I/11
D-I/12
D-I/13
D-I/14
D-I/15
D-I/16
D-I/17
D-I/18
D-II/1
D-II/2
D-II/3
D-II/18
D-II/19
D-II/20
D-II/21
D-II/22
L-X/5
L-X/4
L-X/3
L-X/2
L-X/1
L-I/1
L-I/2
L-I/3
L-I/4
L-I/5
L-I/6
L-I/7
L-I/8
L-I/9
L-I/10
L-I/11
L-I/12
L-I/13
L-II/1
L-II/2
L-II/3
PWP-1
KZ-I
SO-I
OP-I
SK-I
PD-I
ZN1
W - I
W - II
PLAC DO ZNARAGANIA WOJ
DOKUMENTACJA POWYKONAWCZA
KIEROWNIK BUDOWY
Układ arkuszy:
LEGENDA:
linia rozgraniczająca teren inwestycji
ograniczenia w korzystaniu z nieruchomości
zakres inwestycji
Branża sanitarna
proj. kanalizacja deszczowa pasa technicznego nabrzeża
proj. kanalizacja deszczowa 6 sieć zapleca lądowego (patrz Tom I, teczka 8.2)
proj. rurociąg ujęcowy DN250 wody potorowej np. PWP-1
proj. odwodnienie liniowe
proj. studzienka odwodnienia liniowego np. L-II/4
proj. studzienka kanalizacji deszczowej np. D-II/5
OP osadnik piasku
SO lamelowy separator ropopochodnych
PD pompownia
SK studzienka kontrolna
proj. klapa przeciwzalewowa
KZ proj. komora zasuw
PWP1 stanowisko poboru wody do zwal. odnowy p/pod
wpust uliczny
UWAGI:
1. Projektuje włączeń kan.deszczowej odwodnienia zaplecza lądowego do kan. deszczowej odwodnienia pasa technicznego nabrzeża - patrz Tom I, teczka 8.2
2. Pozostałe uwagi - patrz opis techniczny.
Skarb Państwa - Urząd Morski w Gdyni
ul. Bernarda Chrzanowskiego 10 81-338 Gdynia
tel. +48 (58) 355 33 33 fax: +48 (58) 620 67 43
e-mail: umgdy@umgdy.gov.pl
Mosty Gdańsk Sp. z o.o.
ul. Kraszewskiego 20, 80-807 Gdańsk
tel.+48 58 320 33 00 fax:+48 58 320 33 01
e-mail: biuro@mostygdansk.pl
PROJUMORS*
Projektu Budownictwa Morskiego Sp. z o.o.
ul. Kraszewskiego 20, 80-807 Gdańsk
tel.+48 58 320 33 00 fax:+48 58 320 33 04
e-mail: projmors@projmors.pl
BUDOWA DROGI WODNEJ
ŁĄCZĄCEJ ZALEW WIŚLANY Z ZATOKĄ GDAŃSKĄ
I. Mierzeja Wiślana
Tecka 8.1 Stoc wod-kan, Kanalizacja deszczowa - Odwodnienie pasa technicznego nabrzeża
Kanalizacja deszczowa - Plan sytuacyjny str. I
PROJEKT WYKONAWCZY
SYNTETYKNA
POM/00570/PWOD/03
POM/01195/POOS/03
Skala 1:500
Data 12 - 2018
Arkusz 00
Nr rys. I.8.1.S 01