22+100
21+900
21+800
21+700
21+600
21+500
W - II
W - III
W - VI
W - VII
Wylot W-II X:6026739.713 Y:6585218.470
2x Ø250 (+1,20)
Ø500 (-0,02)
Q=268,6 l/s
Wylot W-VI X:6026752.872 Y:6585338.347
2x Ø250 (+1,20)
Ø500 (-0,02)
Q=198,2 l/s
Wylot W-III X:6026278.880 Y:6585243.613
2x Ø250 (+1,20)
Ø500 (-0,02)
Q=231,0 l/s
Wylot W-VII X:6026279.640 Y:6585322.229
2x Ø250 (+1,20)
Ø500 (-0,02)
Q=237,3 l/s
PWP-2
PWP-3
PWP-7
PWP-8
ZN2
ZN5
KZ-II
PD-II
SO-II
OP-II
SK-II
KZ-III
PD-III
SO-III
OP-III
SK-III
KZ-VI
PD-VI
SO-VI
OP-VI
SK-VI
KZ-VII
PD-VII
SO-VII
OP-VII
SK-VII
RE
Łączy arkusz 1
Łączy arkusz 3

Układ arkuszy:

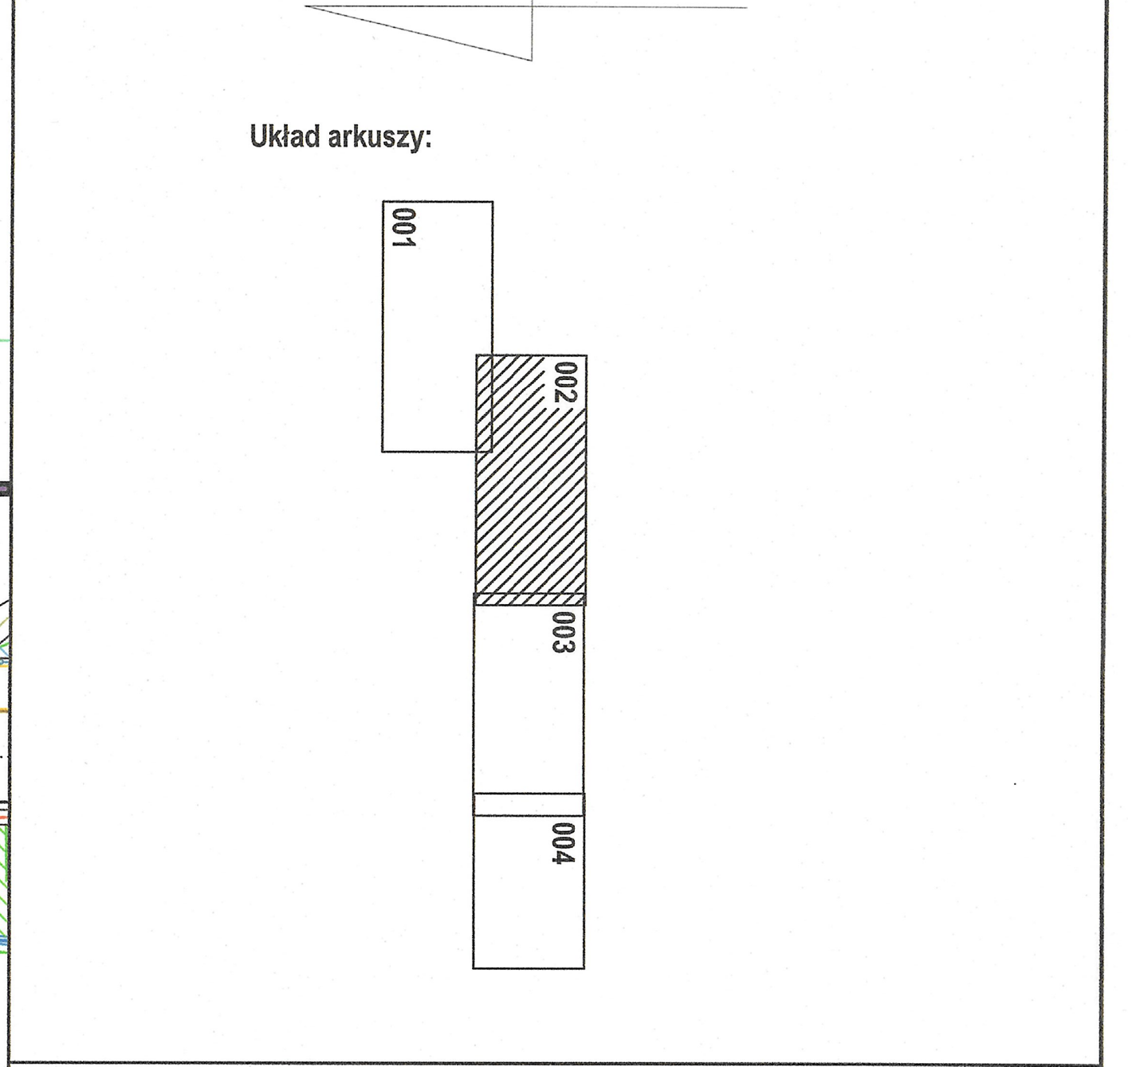
001
002
003
004

LEGENDA:

- linia rozgraniczająca teren inwestycji
- ograniczenie w korzystaniu z nieruchomości
- zakres inwestycji

Branża sanitarna

- proj. kanalizacja deszczowa pasa technicznego nabrzeża
- proj. kanalizacja deszczowa II linii zaplecza lądowego (patrz Tom I, teczka 8.2)
- proj. rurociąg ujęciowy DN250 wody pożarowej np. PWP-1
- proj. odwodnienie liniowe
- proj. studzienka odwodnienia liniowego np. L-III/4
- proj. studzienka kanalizacji deszczowej np. D-III/6
- ○ OP osadnik piasku
- ◎ SO lamelowy separator ropopochodnych
- ◎ PD pompownia
- ○ SK studzienka kontrolna
- proj. klapa przeciwcofkowa
- ☐ KZ proj. komora zasuw
- PWP1 ☒ stanowisko poboru wody dla zewn. ochrony p/poż
- wpust uliczny

DOKUMENTACJA
POWYKONAWCZA

KIEROWNIK BUDOWY
Mariusz Jańczewski

UWAGI:

1. Rzędne włączeń kan.deszczowej odwodnienia zaplecza lądowego do kan. deszczowej odwodnienia pasa technicznego nabrzeża - patrz Tom I, teczka 8.2
2. Pozostałe uwagi - patrz opis techniczny.

REWIZJA	TYP MODYFIKACJI	DATA	IMIĘ I NAZWISKO
01	Poprawiono średnicę odcinka między studniami D-VI/1 a D-VI/2. Poprawiono (literówka) numer studni D-VII/7. Zmiany i opisy zmian naniesiono kolorem różowym w chmurce.	24.03.2020	inż. Jerzy Pijagin

Inwestor

Skarb Państwa - Urząd Morski w Gdyni
ul. Bernarda Chrzanowskiego 10 81-338 Gdynia
tel. +48 (58) 355 33 33 fax: +48 (58) 620 67 43
e-mail: umgdy@umgdy.gov.pl

Jednostka projektowa - konsorcjum firm

Mosty Gdańsk Sp. z o.o.
ul. Jaśminowy Stok 12a, 80-177 Gdańsk
tel.+48 58 341 80 84 fax +48 58 347 61 47
e-mail: biuro@mostygdansk.pl

"PROJMORS"
Biuro Projektów Budownictwa Morskiego Sp. z o.o.
ul. Narwicka 2D, 80-557 Gdańsk
tel.+48 58 520 33 03 fax + 48 58 520 33 04
e-mail: projmors@projmors.pl

Przedmiot opracowania	BUDOWA DROGI WODNEJ ŁĄCZĄCEJ ZALEW WIŚLANY Z ZATOKĄ GDAŃSKĄ		Skala 1:500
Tom	I: Mierzeja Wiślana		
/ Teczka / Tytuł rysunku	Teczka 8.1 Sieć wod-kan. Kanalizacja deszczowa. Odwodnienie pasa technicznego nabrzeża. Kanalizacja deszczowa - Plan sytuacyjny cz.2		Data 03 - 2020
Stadium	PROJEKT WYKONAWCZY	Branża SANITARNA	Rewizja 01
Projektant	inż. Jerzy Pijagin	POM/0087/PWOS/03	
Sprawdzający	mgr inż. Tadeusz Siuzdak	POM/0198/POOS/08	Nr rys. I.8.1.S 01
Zespół projektowy	inż. Jacek Dereziński		